
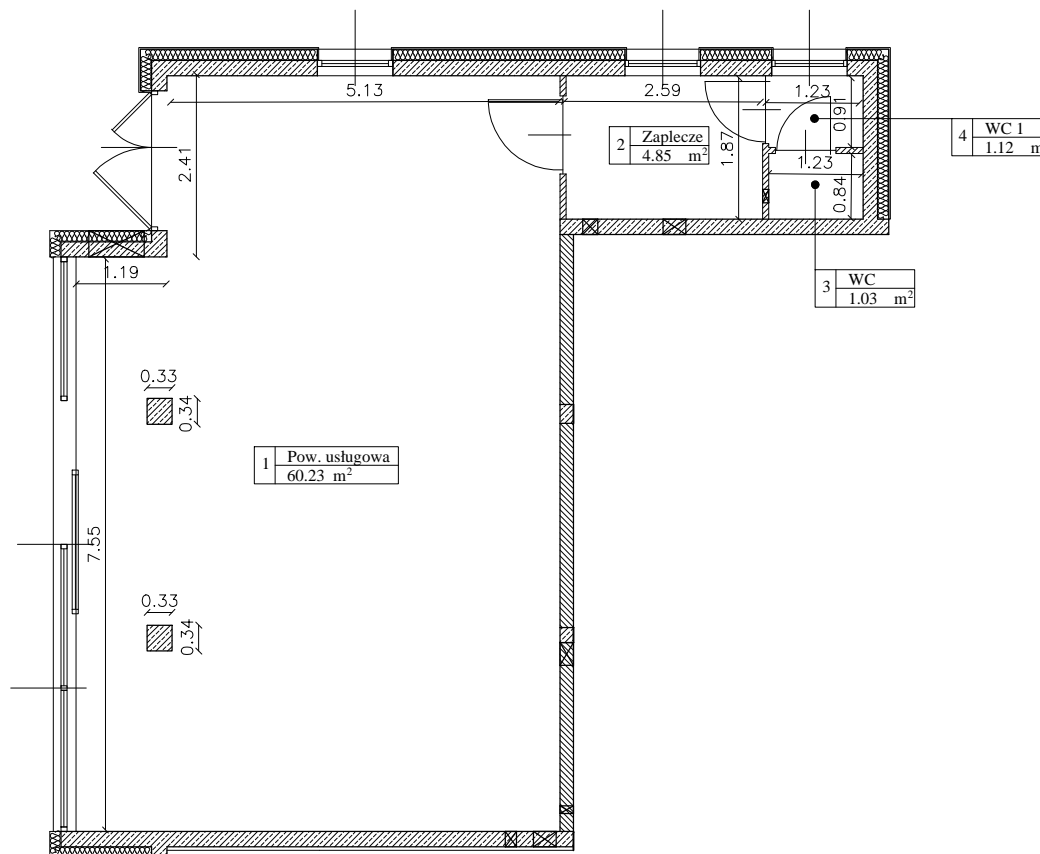


APARTAMENTY  
NOWE MIASTO PRUSZKÓW  
ETAP I – BUDYNEK A  
PRUSZKÓW, UL. MECHANIKÓW

Jankowski Pulchny Inwestycje sp. z o.o.  
NOWE MIASTO PRUSZKÓW I sp. k.  
03-253 Warszawa ul. Białolecka 259  
tel. 22 811 17 10 ; 811 20 25  
www.janpul.pl

POŁOŻENIE LOKALU W BUDYNKU

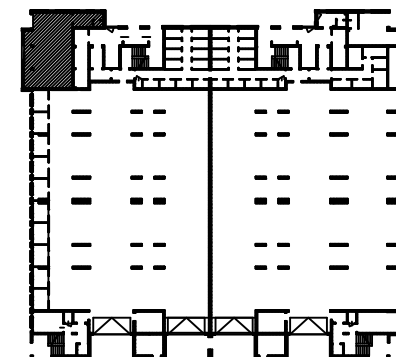

Adres: ul. Mechaników 1, Pruszków

Numer lokalu U1

Piętro / Kondygnacja Parter / Kondygnacja 1

Powierzchnia 67.23 m<sup>2</sup>

Liczba pokoi -

Wykaz powierzchni:

1	Powierzchnia usługowa	60.23 m <sup>2</sup>
2	Zaplecze	4.85 m <sup>2</sup>
3	WC	1.03 m <sup>2</sup>
4	WC 1	1.12 m <sup>2</sup>

INWENTARYZACJA POWYKONAWCZA MIESZKAŃ  
WYMIARY PODANO W ŚWIETLE WYKOŃCZONYCH ŚCIAN  
Z DOKŁADNOŚCIĄ DO 1 CM  
POW. OBLICZONO ZGODNIE Z NORMĄ PN-ISO 9836:1997

**WEKTOR**  
mgr inż. **Mariusz Józwiak**

01-840 Warszawa, al. Reymonta 21/319  
tel. 22 877 78 30, 501 758 098  
e-mail: biuro.wektor@wp.pl

RZUT 1 PIĘTRA s.1:100